

1階平面図



凡例

■ 雨水排水樹400 x 400 (建築工事)

--- 雨水排水管(VP φ100) (建築工事)

(±0) 設計GLからの寸法を示す

● 誘導標識を示す

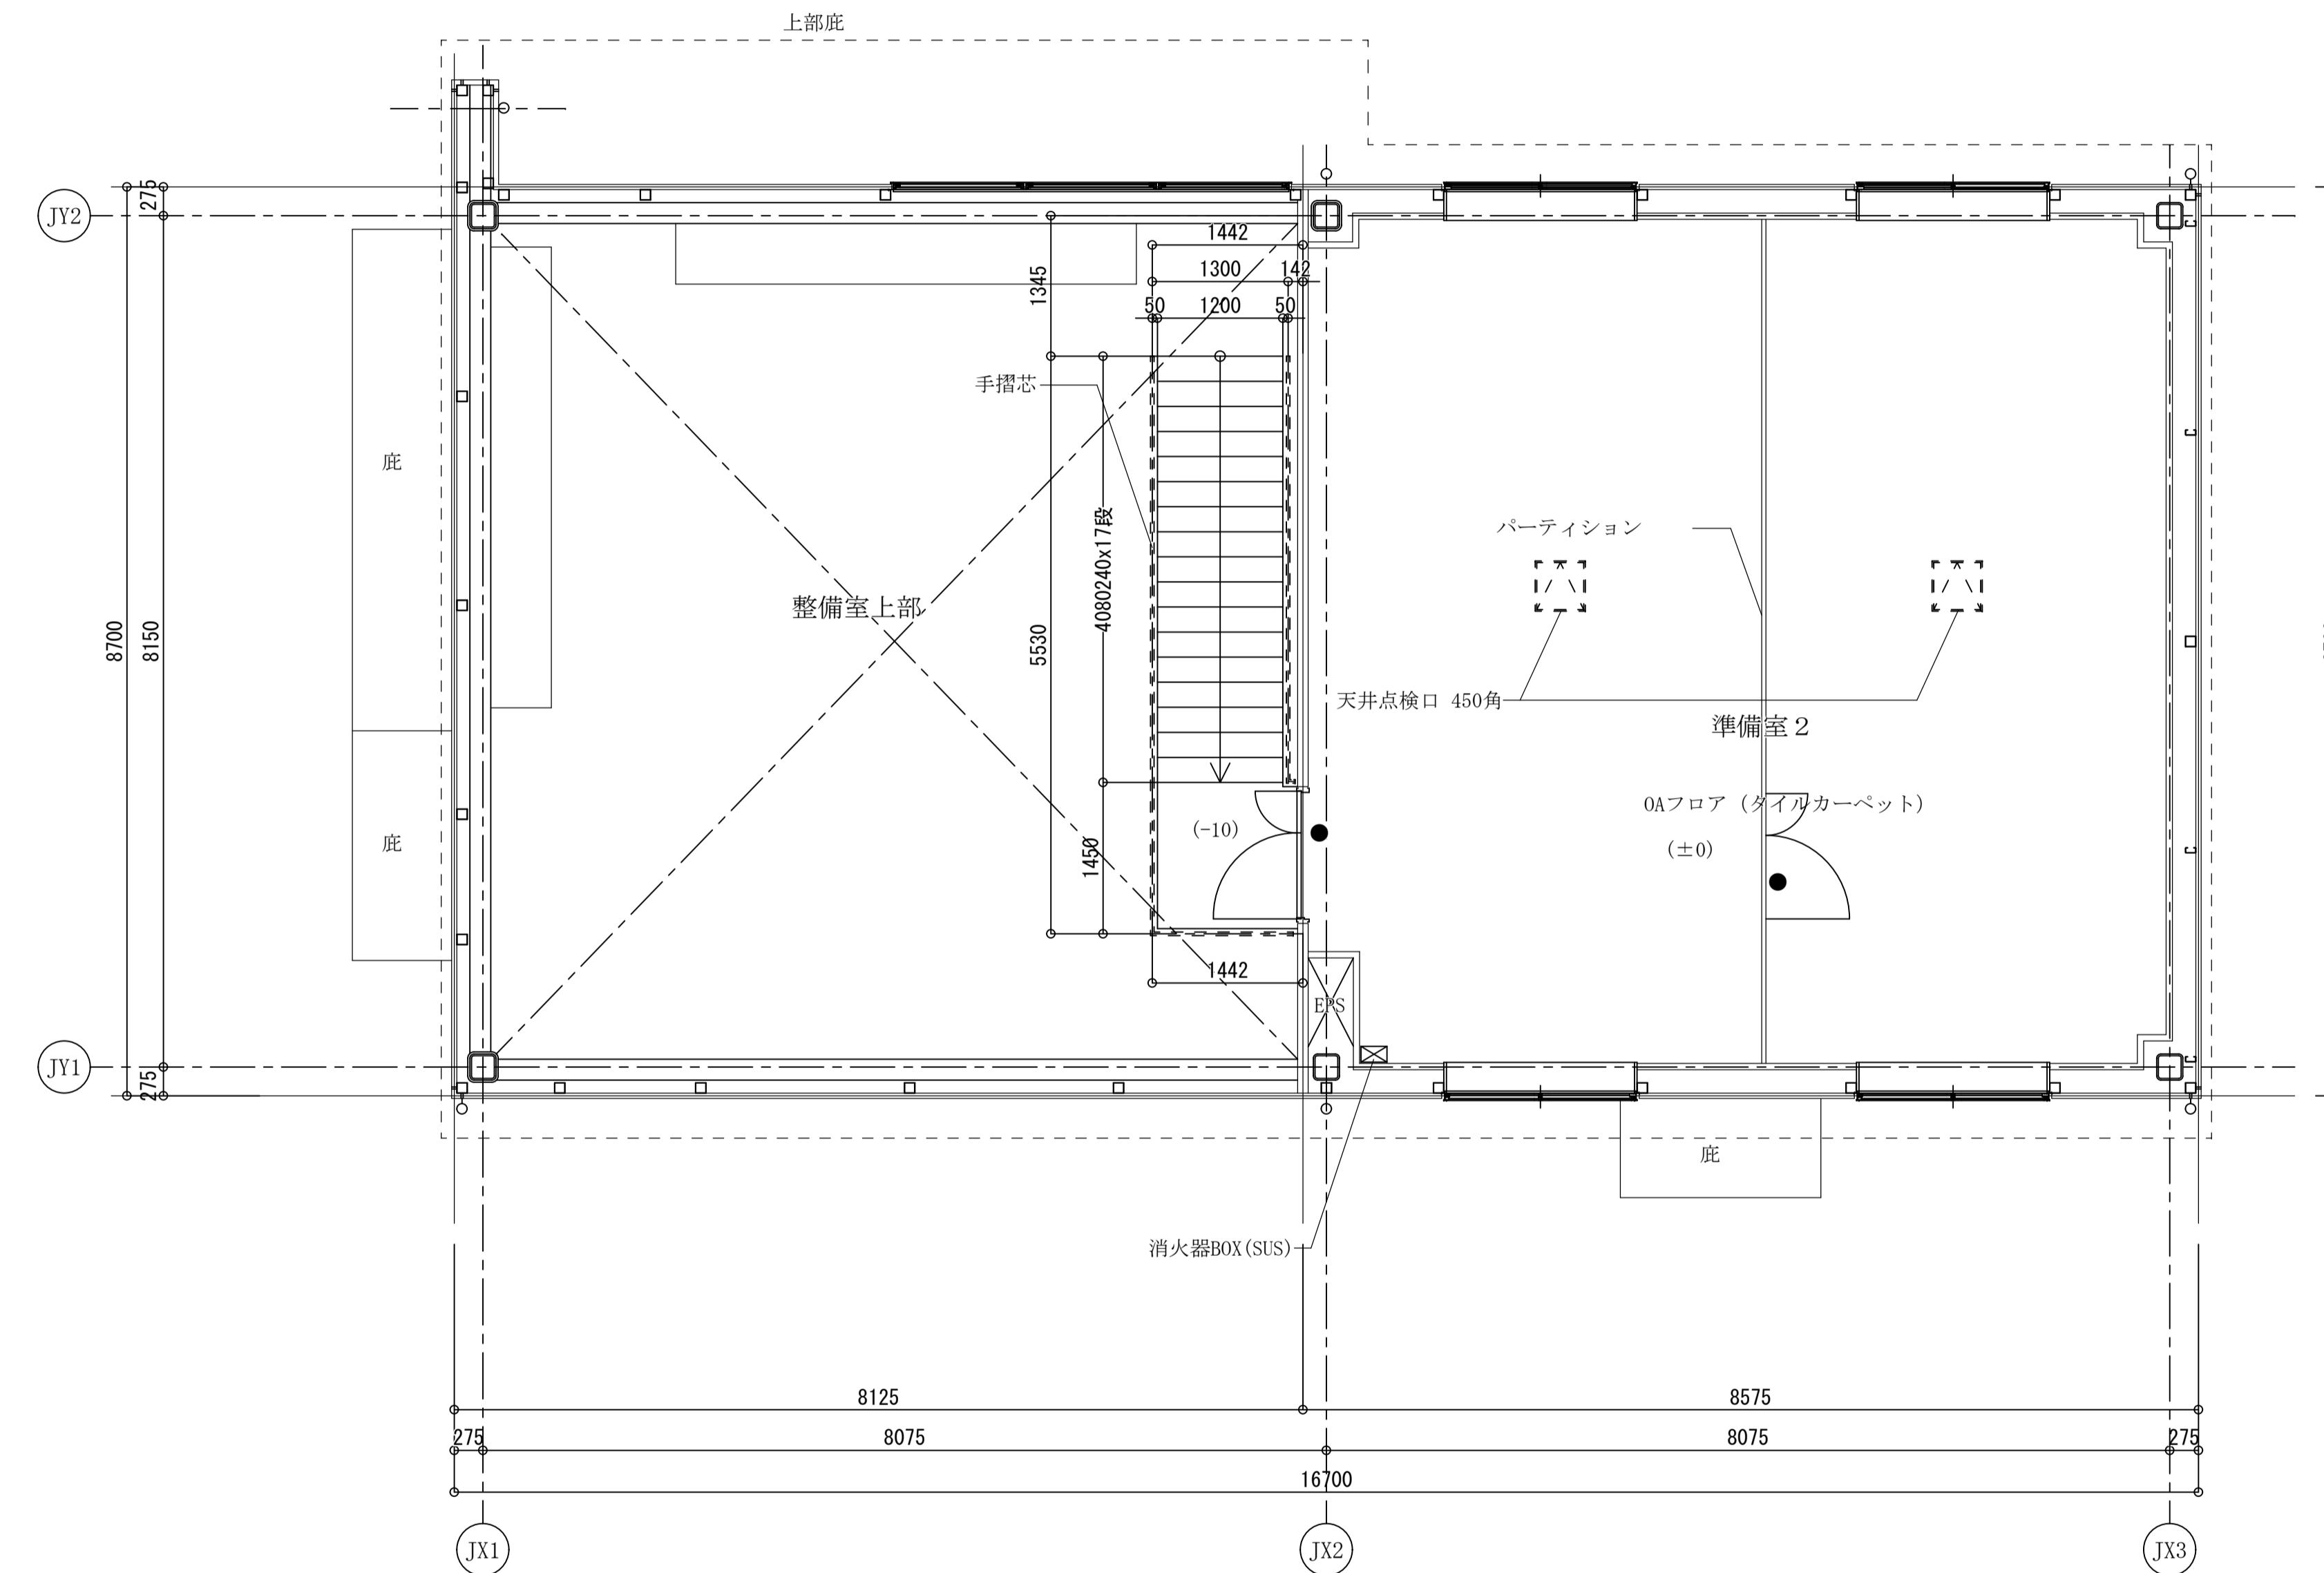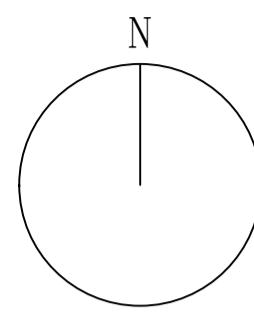

2階平面図

凡例

(±0) 2FLからの寸法を示す

● 誘導標識を示す

件名				図面名称	縮尺	図面番号
福島ロボットテストフィールド準備ガレージ整備工事				完成図 2階平面図	A3 S=1/ A1 S=1/ 100 50	○○ 枚の内 A-18




マサセ


FUKEN

関場・藤建設 特定建設工事共同企業体

完 成 図

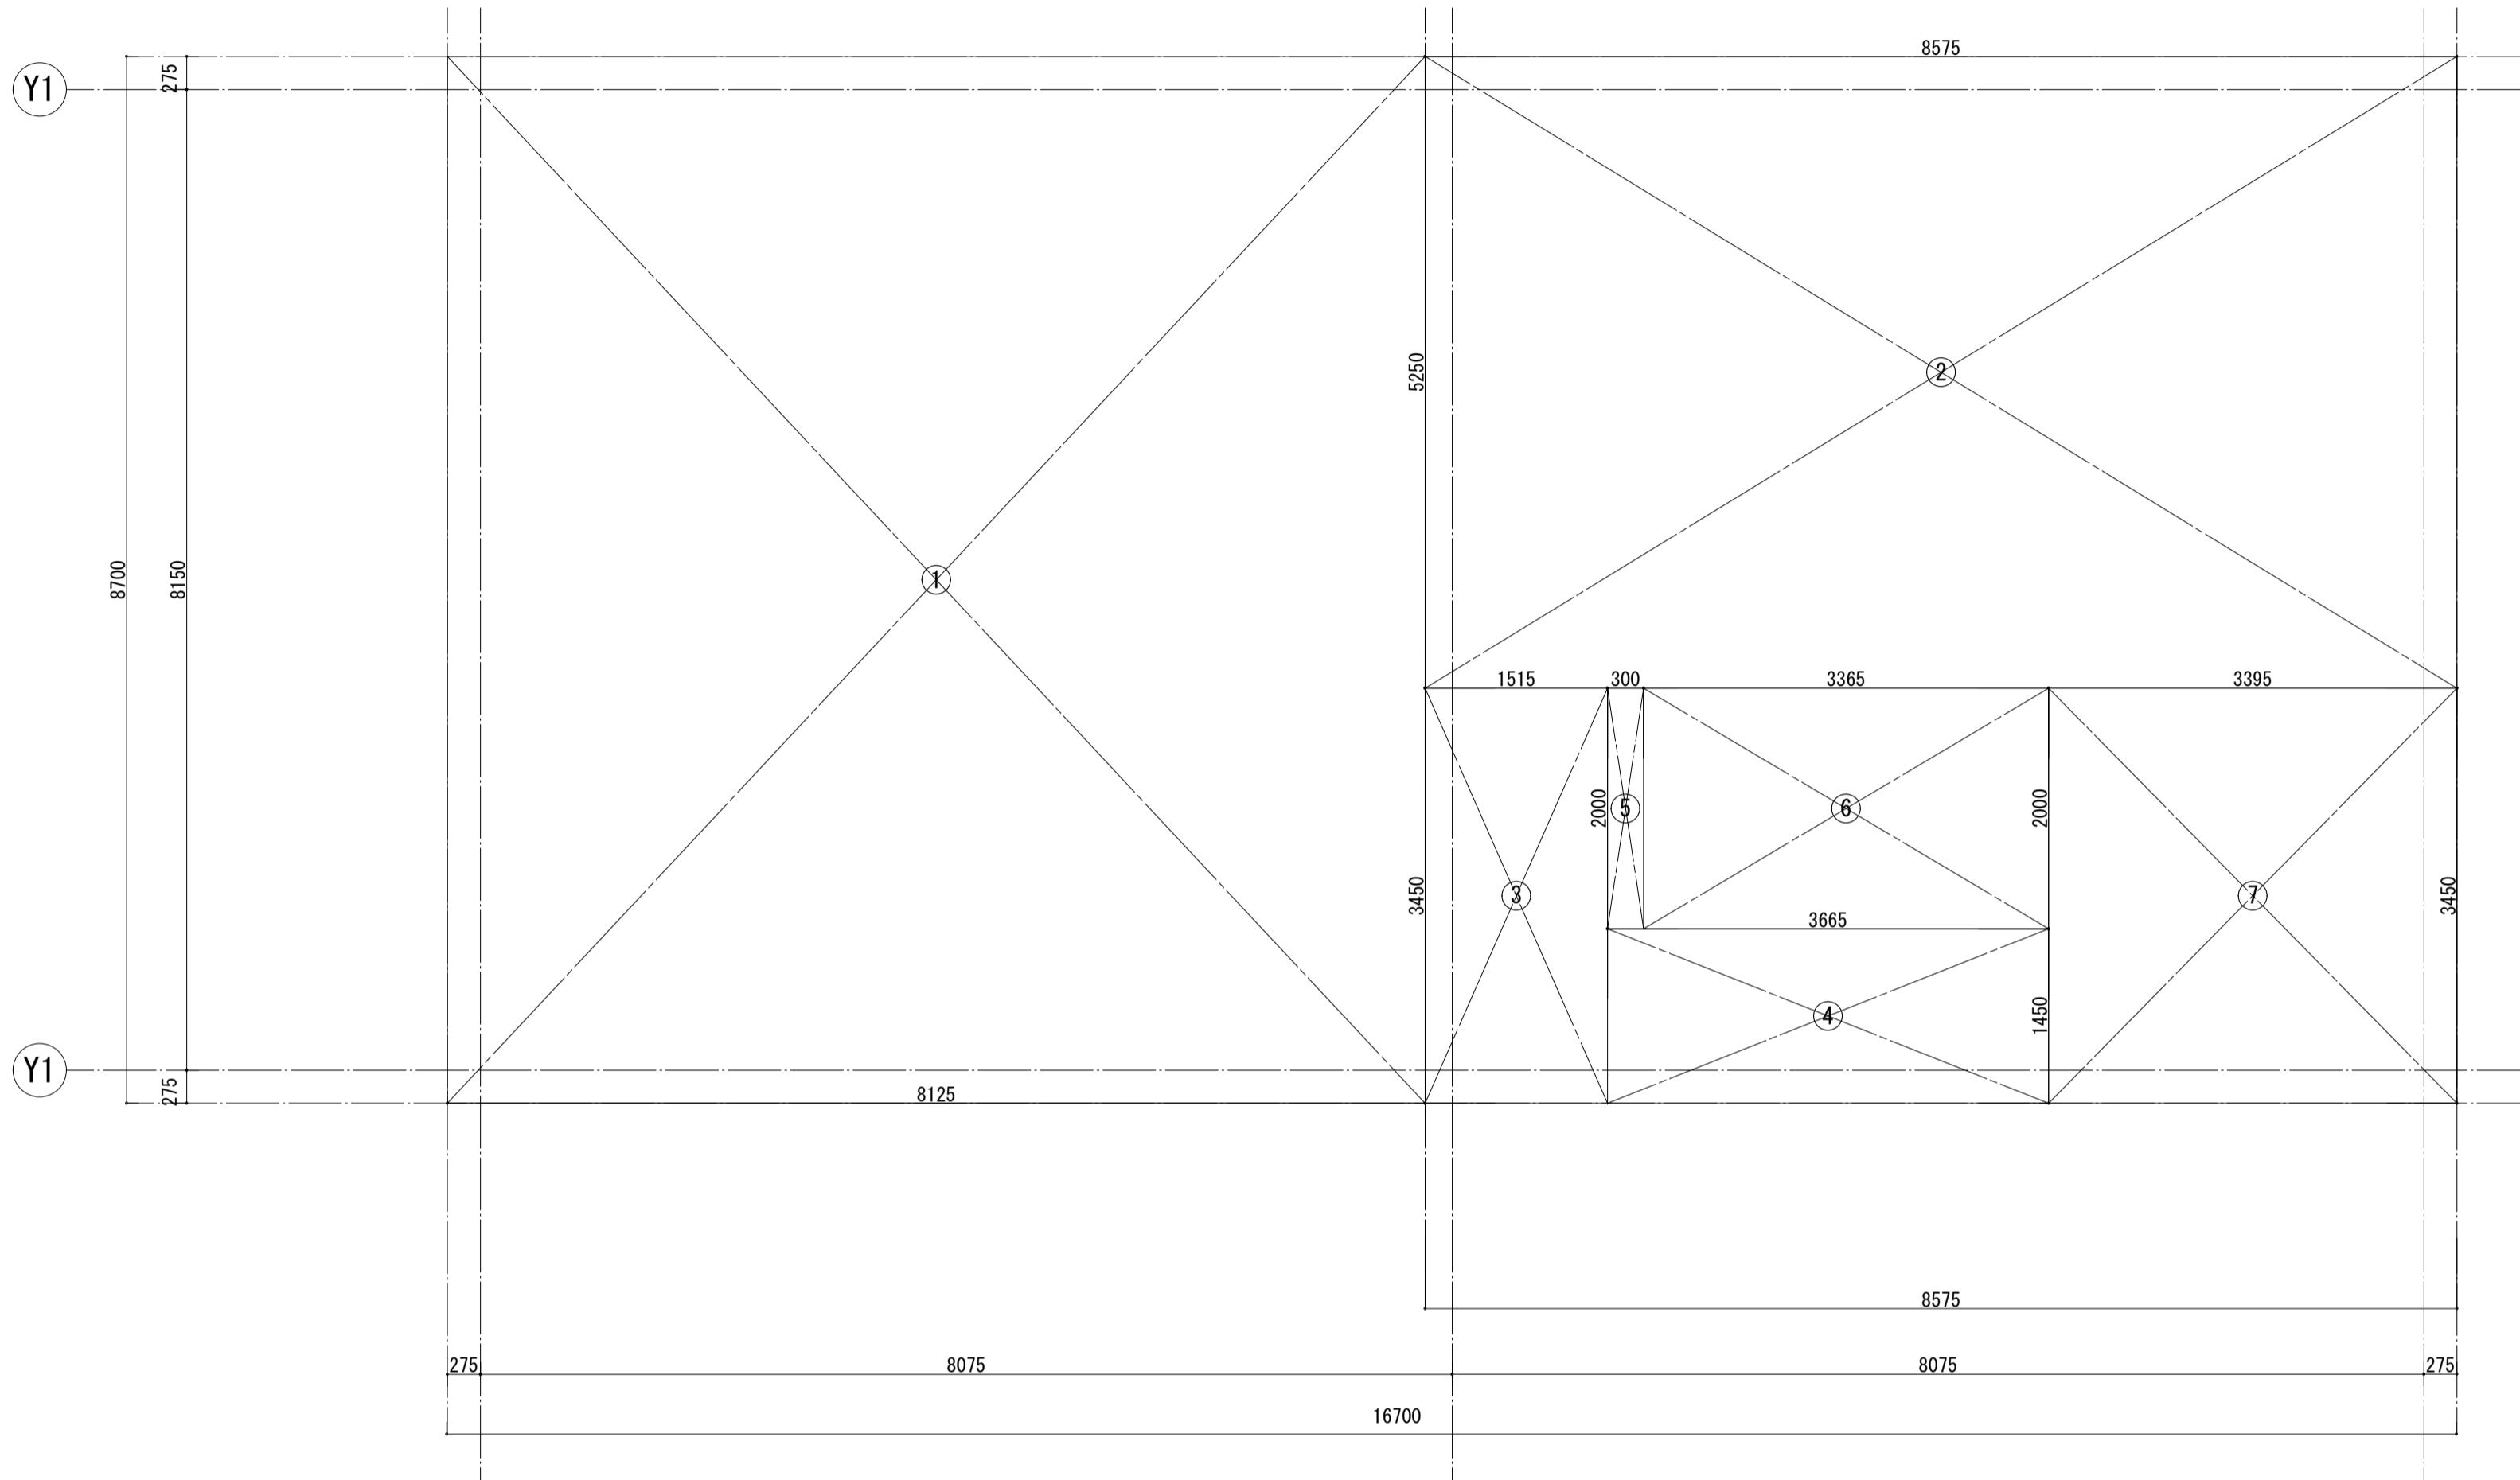

1階

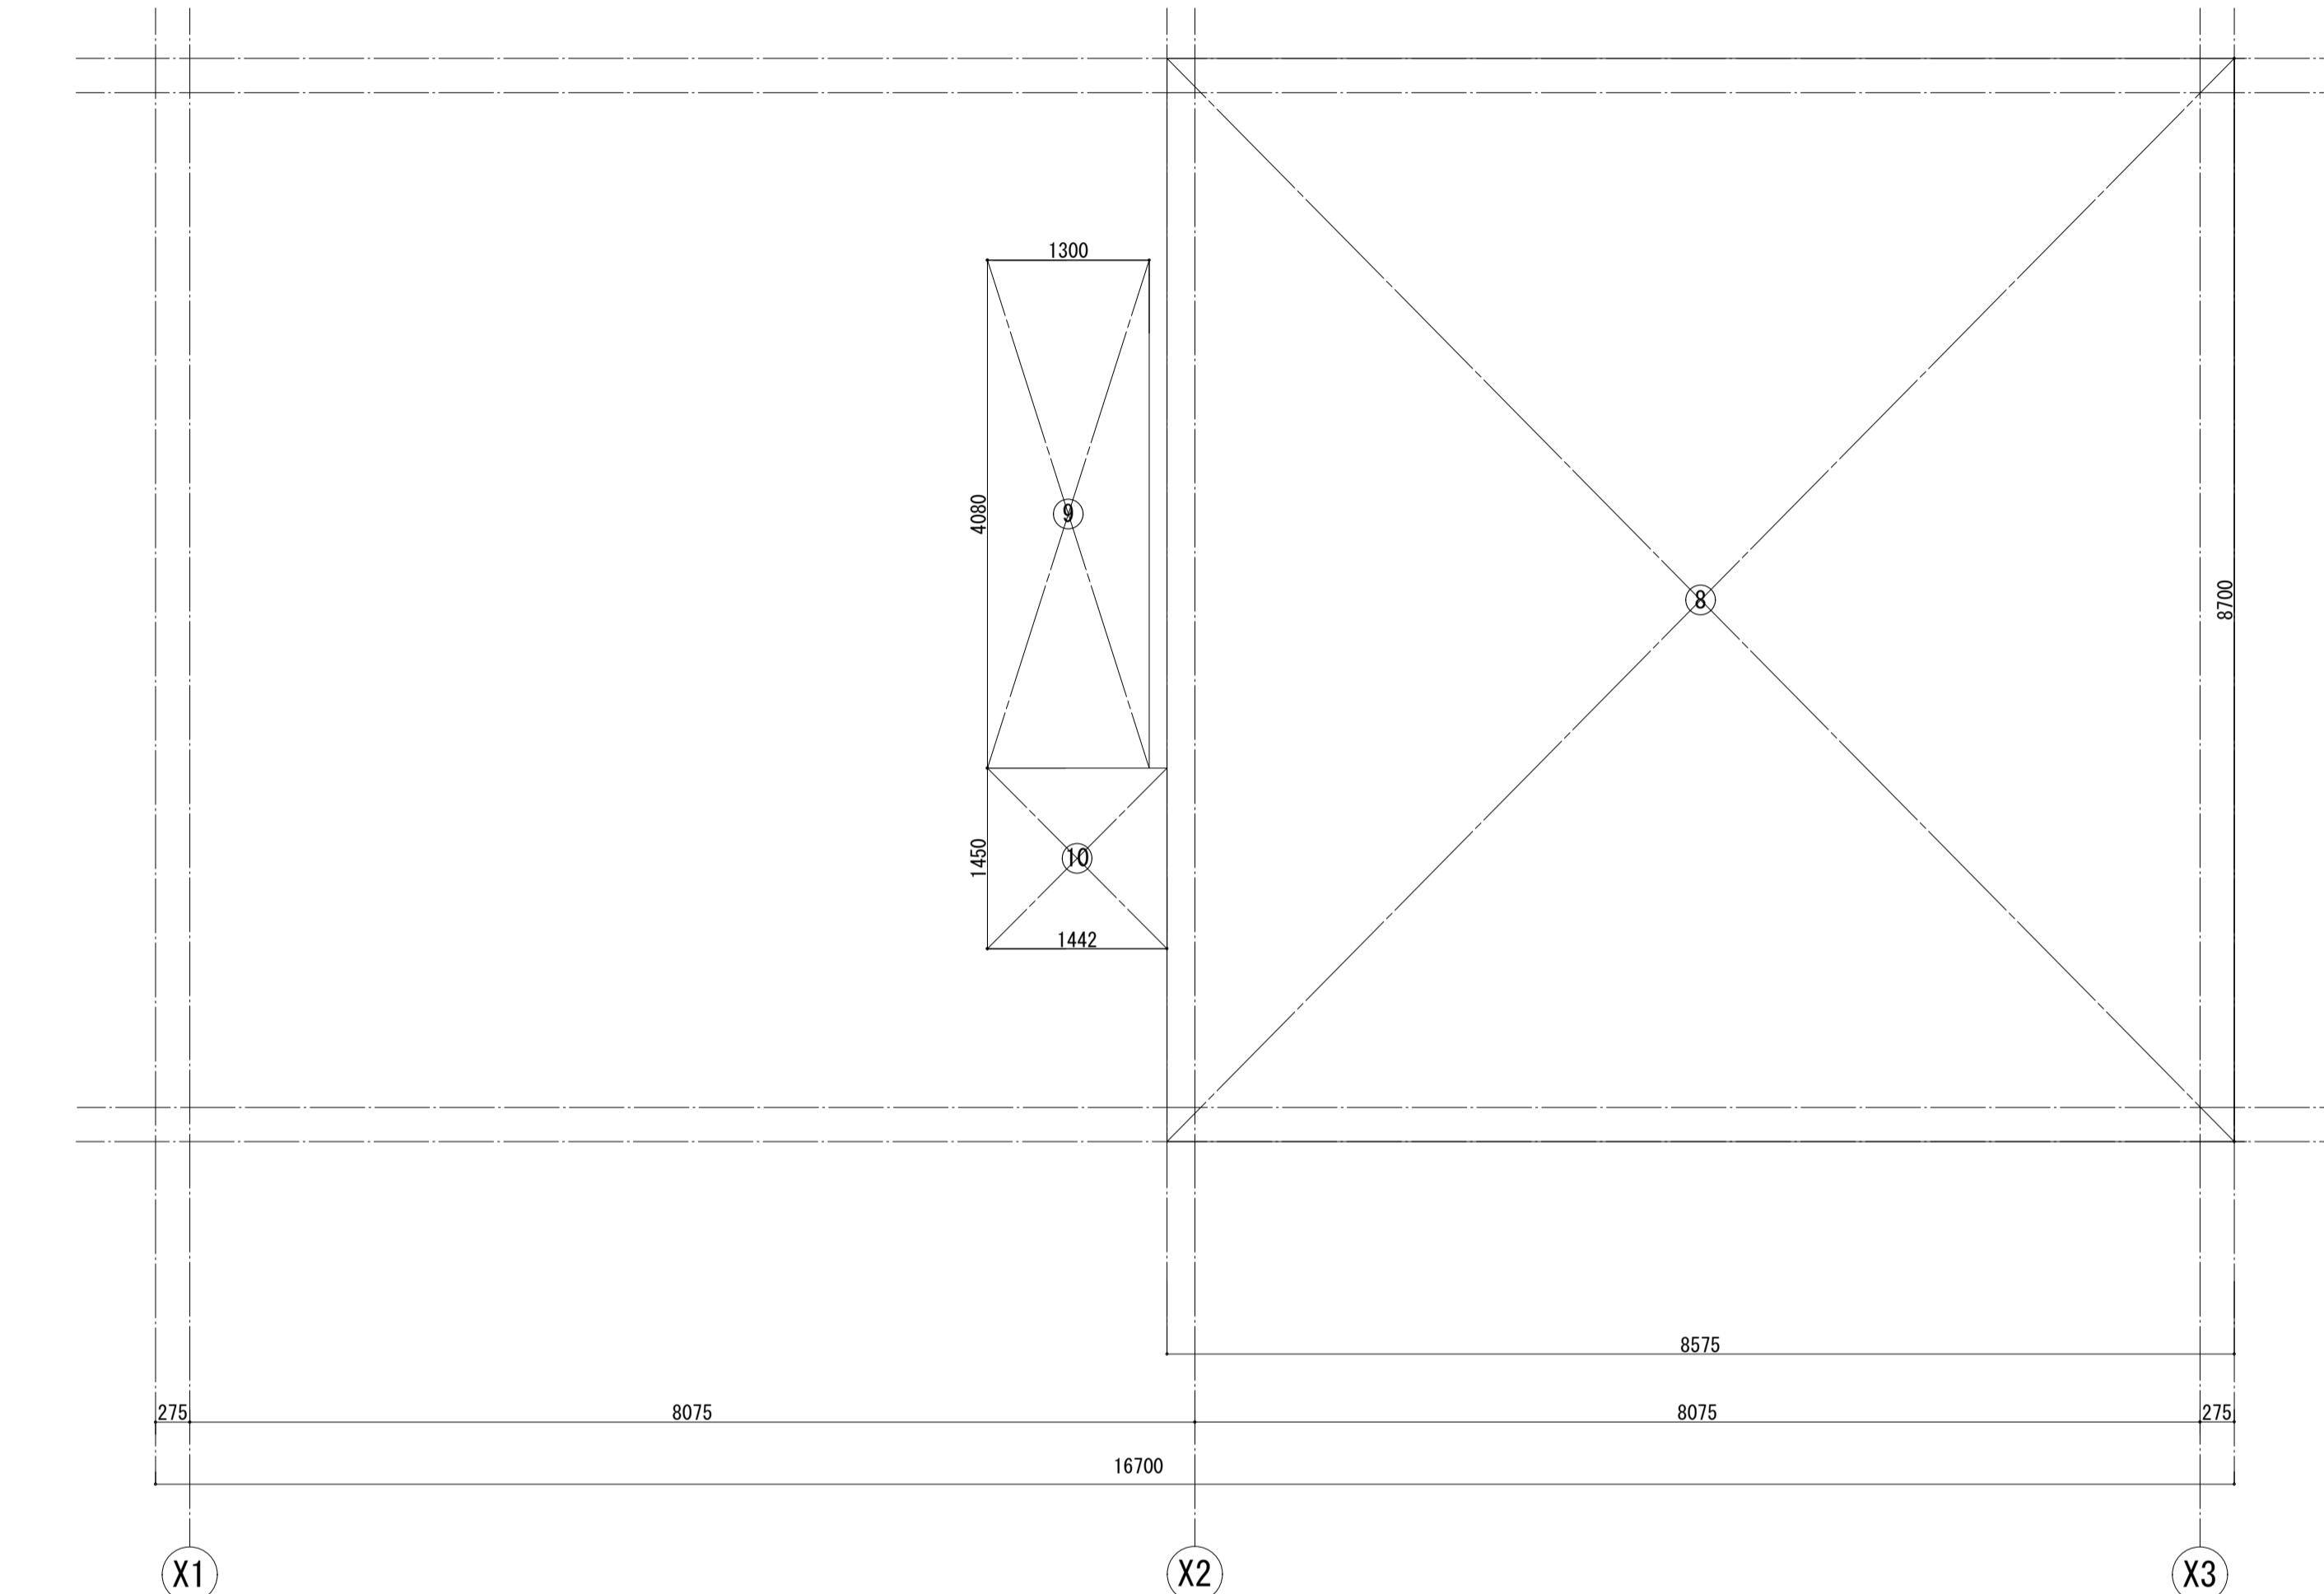

2階

準備ガレージ求積表

床面積	番号	幅(m)	高さ(m)	計	合計 (m <sup>2</sup> )
1階	①	8.125	8.700	70.687500	145.29m <sup>2</sup> (145.290000)
	②	8.575	5.250	45.018750	
	③	1.515	3.450	5.226750	
	④	3.665	1.450	5.314250	
	⑤	0.300	2.000	0.600000	
	⑥	3.365	2.000	6.730000	
	⑦	3.395	3.450	11.712750	
2階	⑧	8.575	8.700	74.602500	81.99m <sup>2</sup> (81.997400)
	⑨	1.300	4.080	5.304000	
	⑩	1.450	1.442	2.090900	
<b>■延床面積… A + B</b>					= 227.28m <sup>2</sup>
<b>■建築面積… A</b>					= 145.29m <sup>2</sup>